
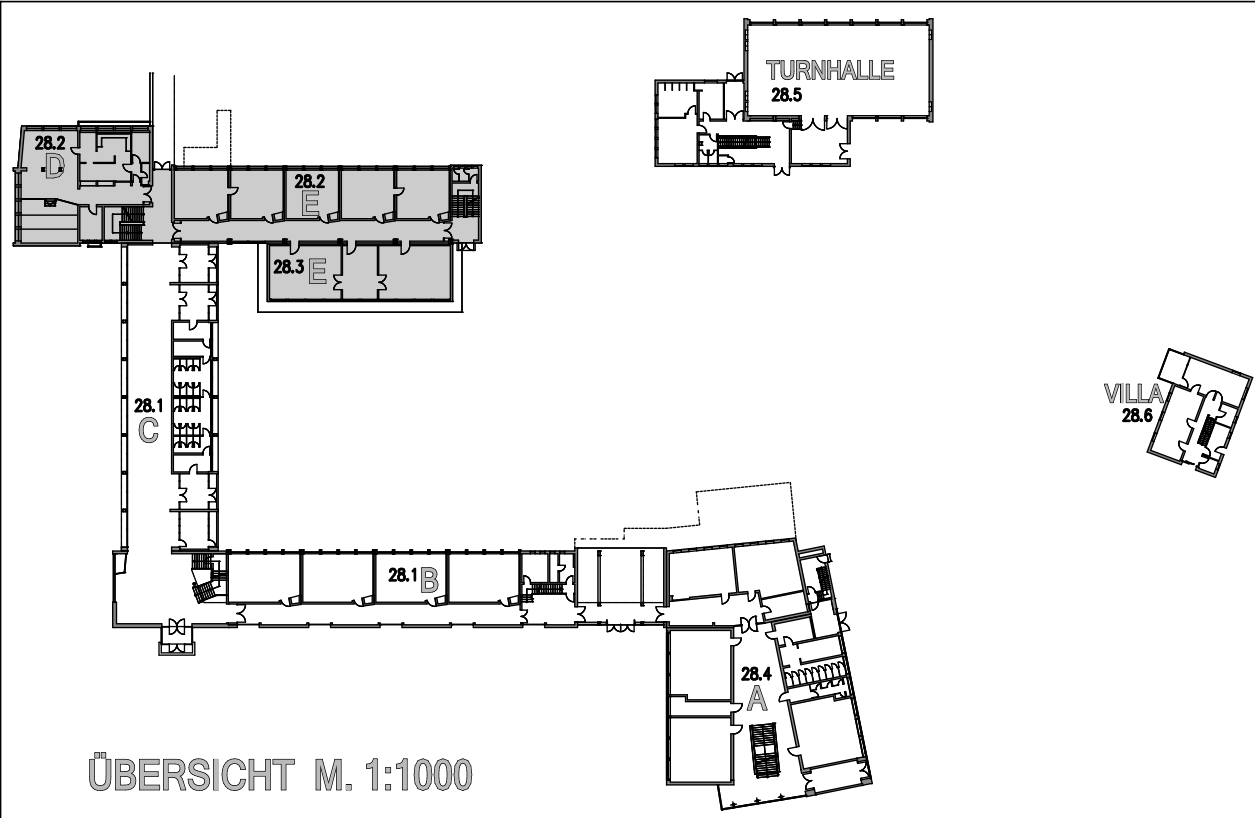


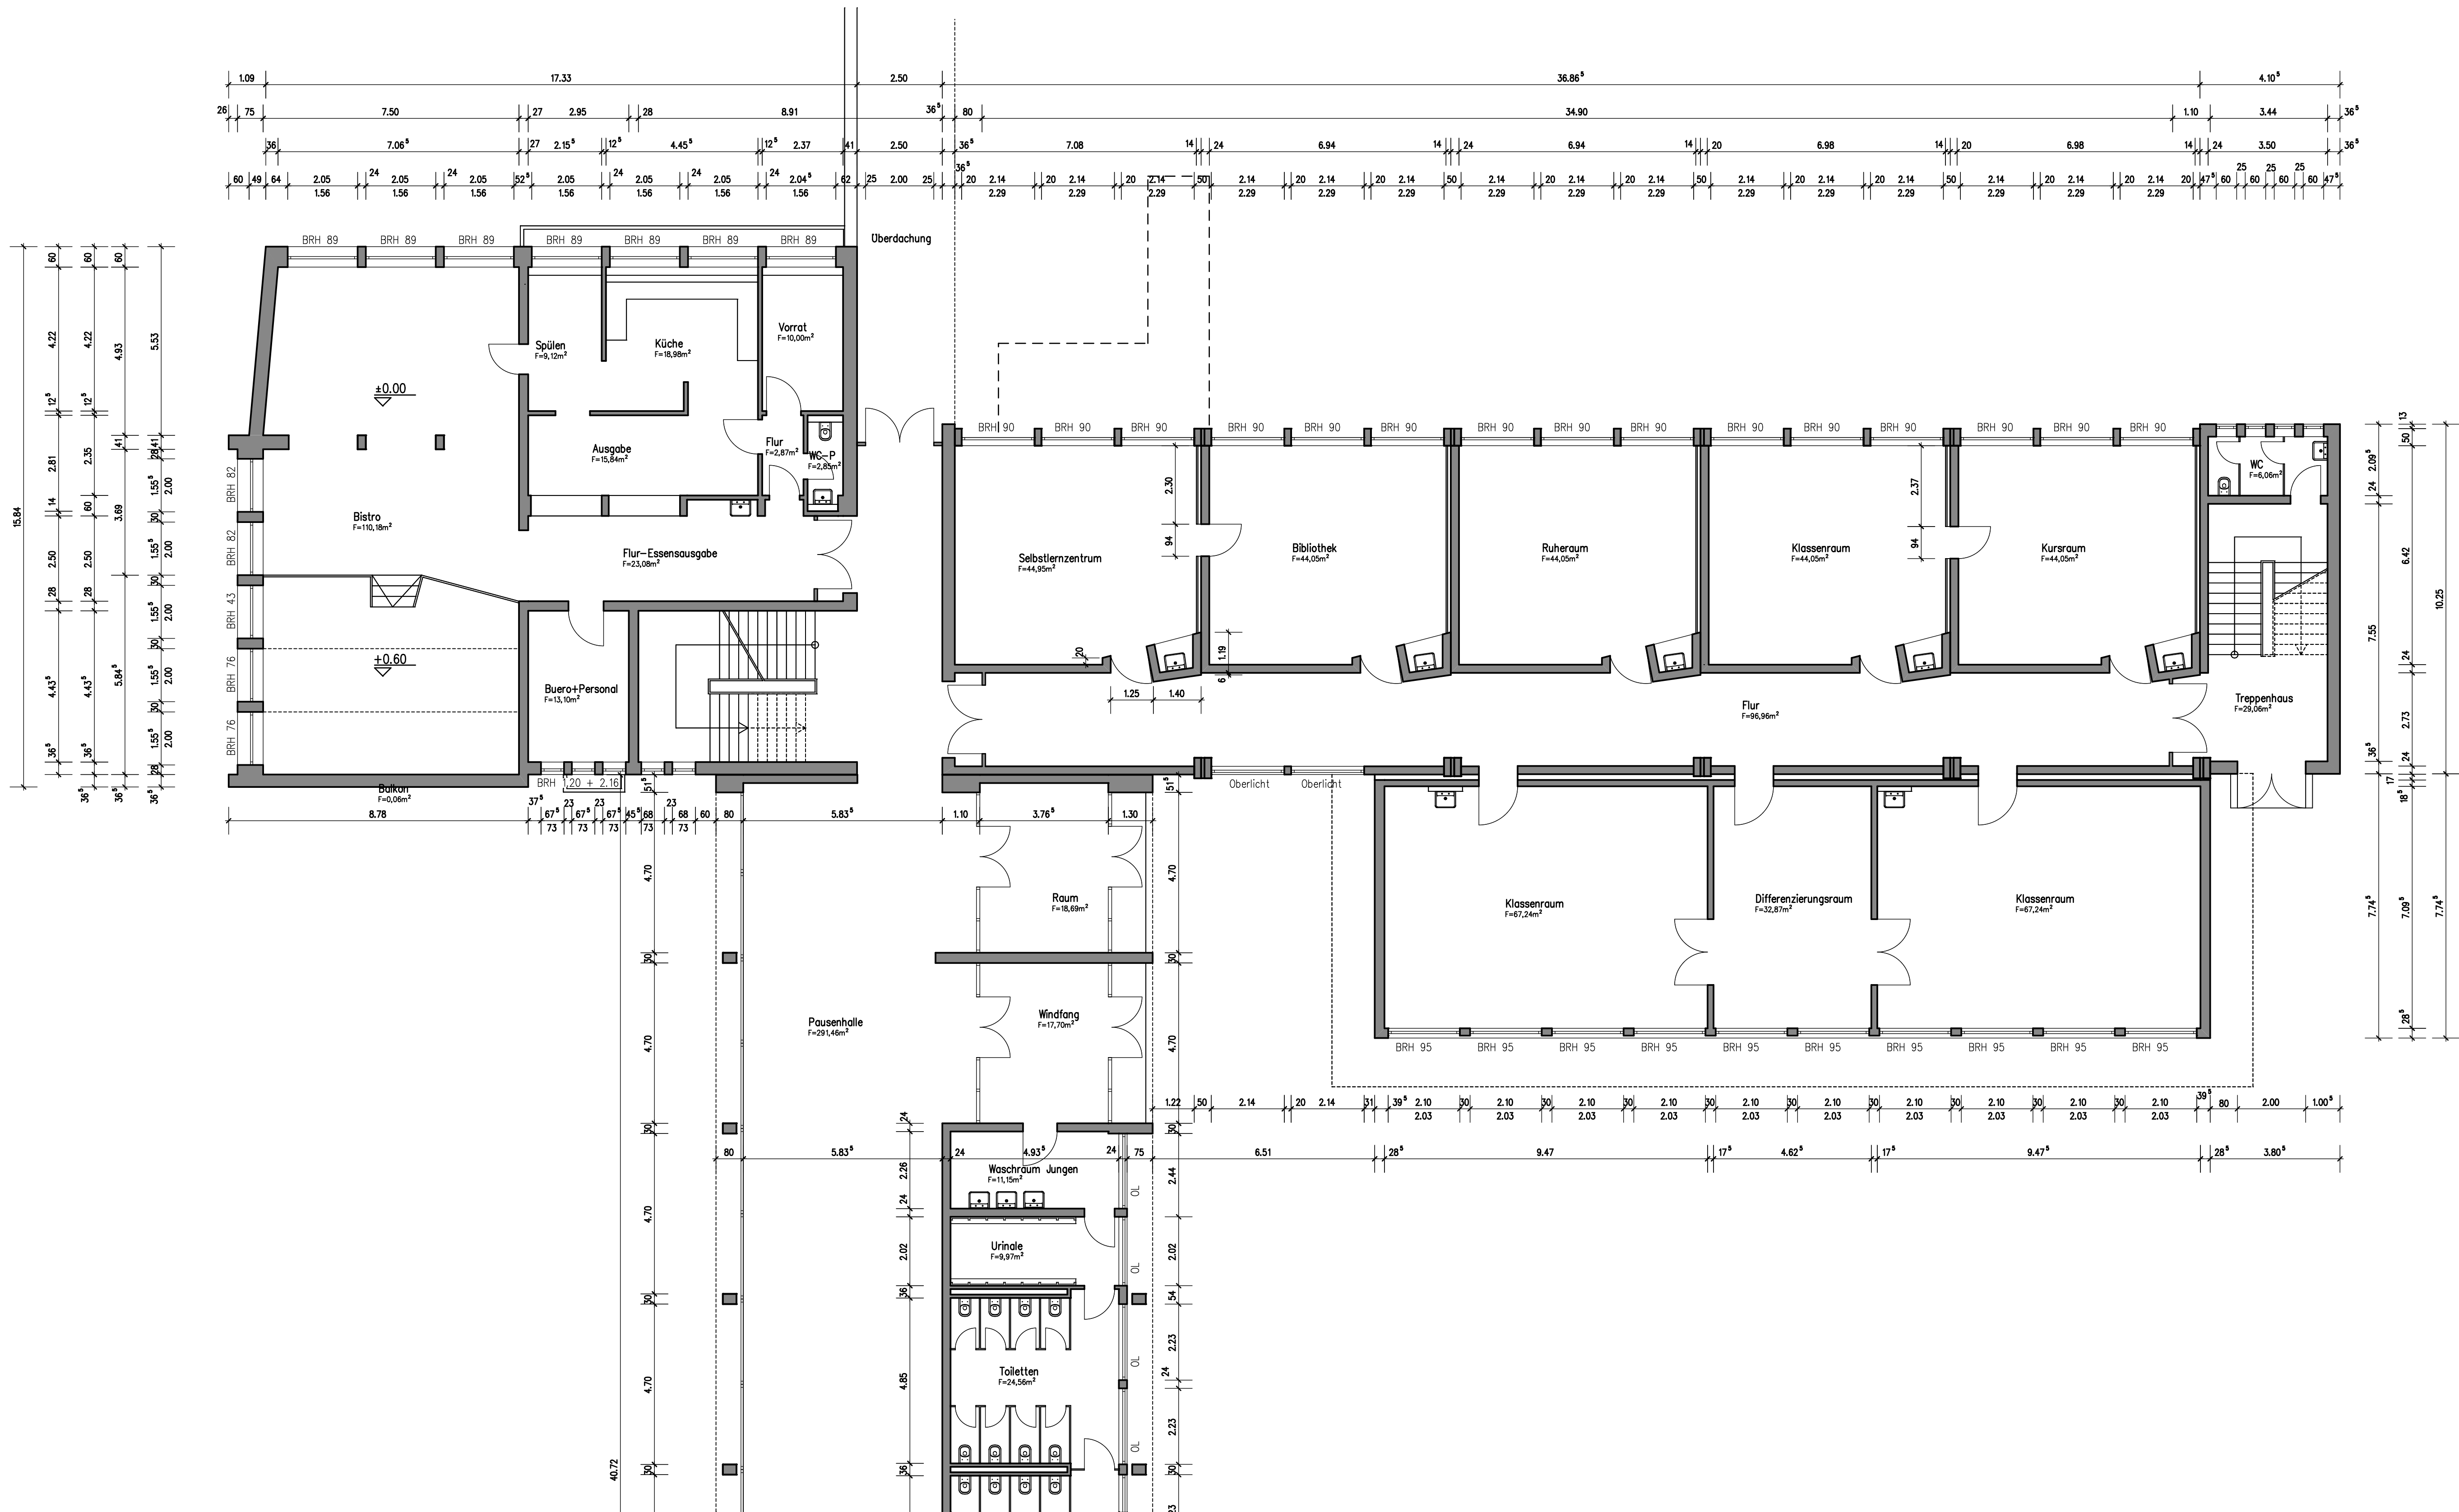

OBJEKT:

BESTANDSPLAN

GRUNDRISS ERDGESCHOSS GEBÄUDE 28.2 + 28.3 - BLOCK D + E

DATUM:

02.02.2012

GEZ.

BK

MASSTAB

1:100

CAD ZEICHENBÜRO
BIRGIT KLEIN

FRANZ-LIST-STR. 9 - 66780 REHLINGEN-SIERSBURG
TEL. : 06835 - 93750 - FAX : 06835 - 93752
mail@buero-klein.de - www.buero-klein.de