
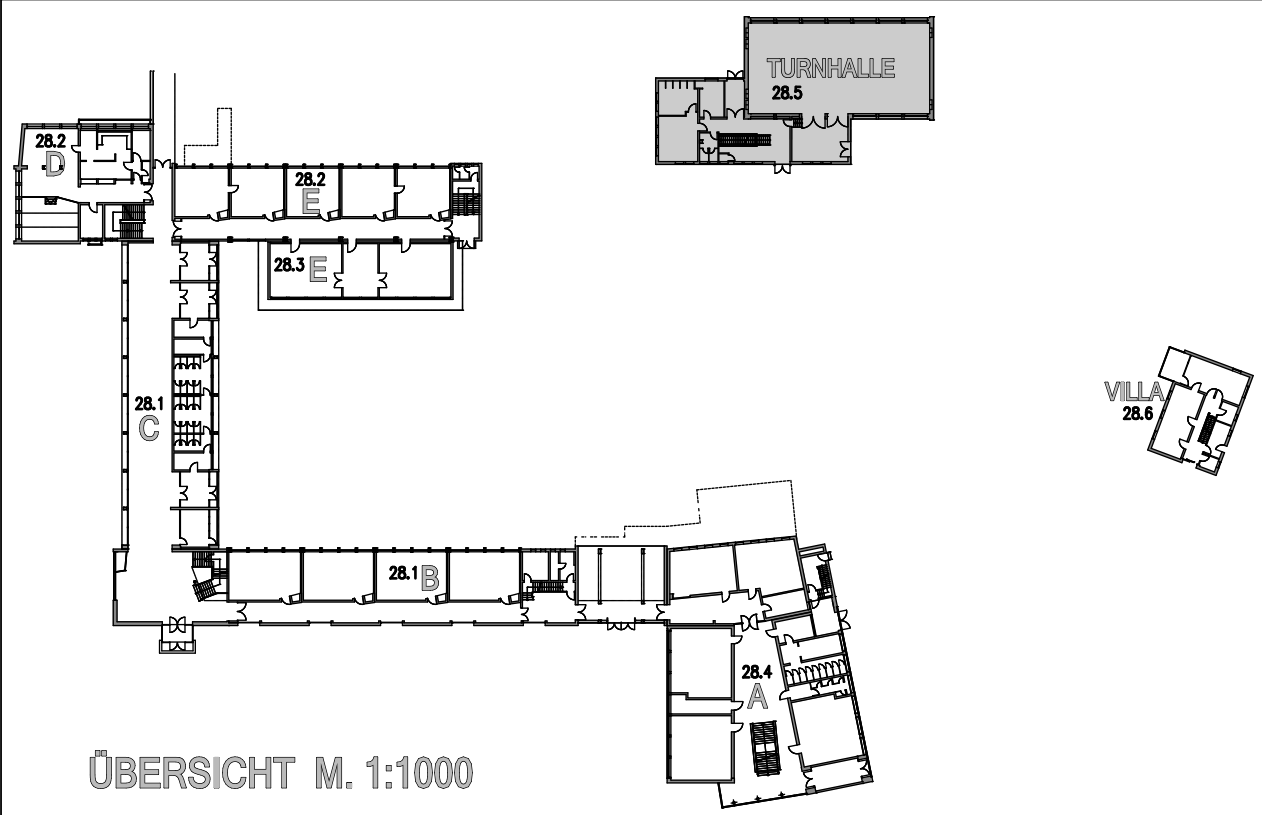


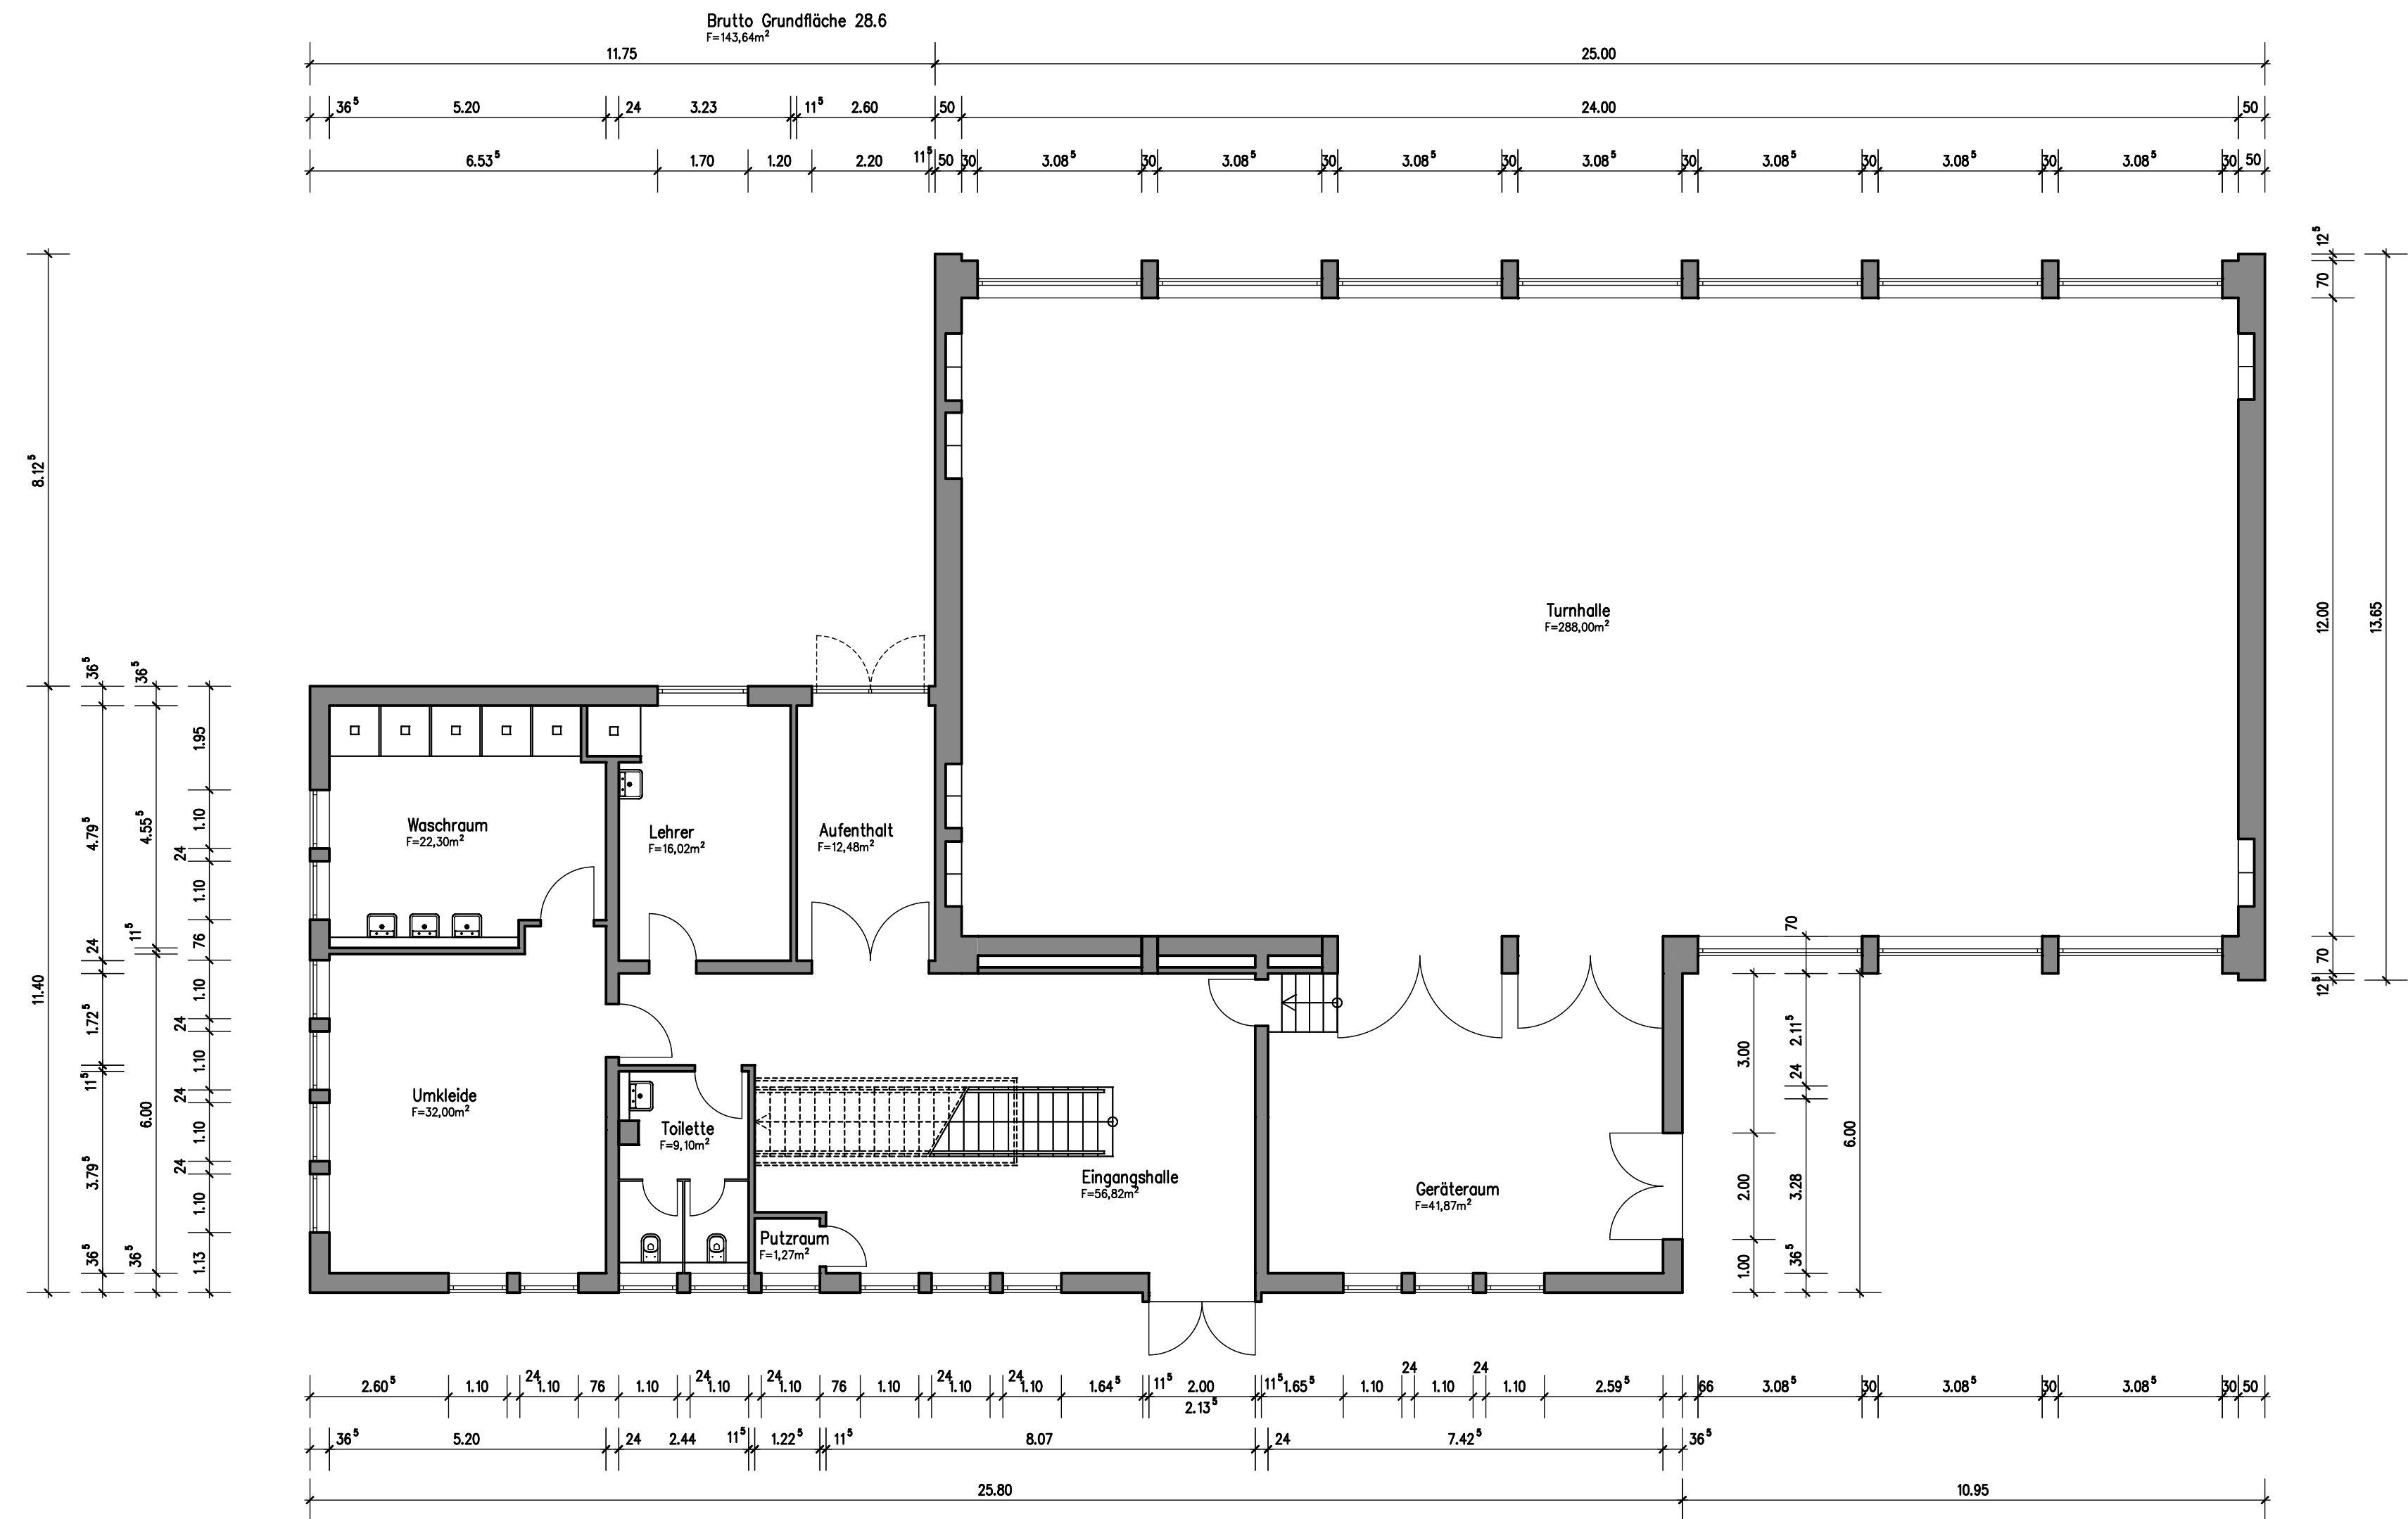

OBJEKT:

BESTANDSPLAN

GRUNDRISS ERDGESCHOSS GEBÄUDE 28.5 - TURNHALLE

DATUM:
02.02.2012

GEZ.
BK

MASSTAB
1:100

CAD ZEICHENBÜRO
BIRGIT KLEIN

FRANZ-LISZT-STR. 9 - 66780 REHLINGEN-SIERSBURG
TEL.: 06835 - 93750 - FAX: 06835 - 93752
mail@buero-klein.de - www.buero-klein.de