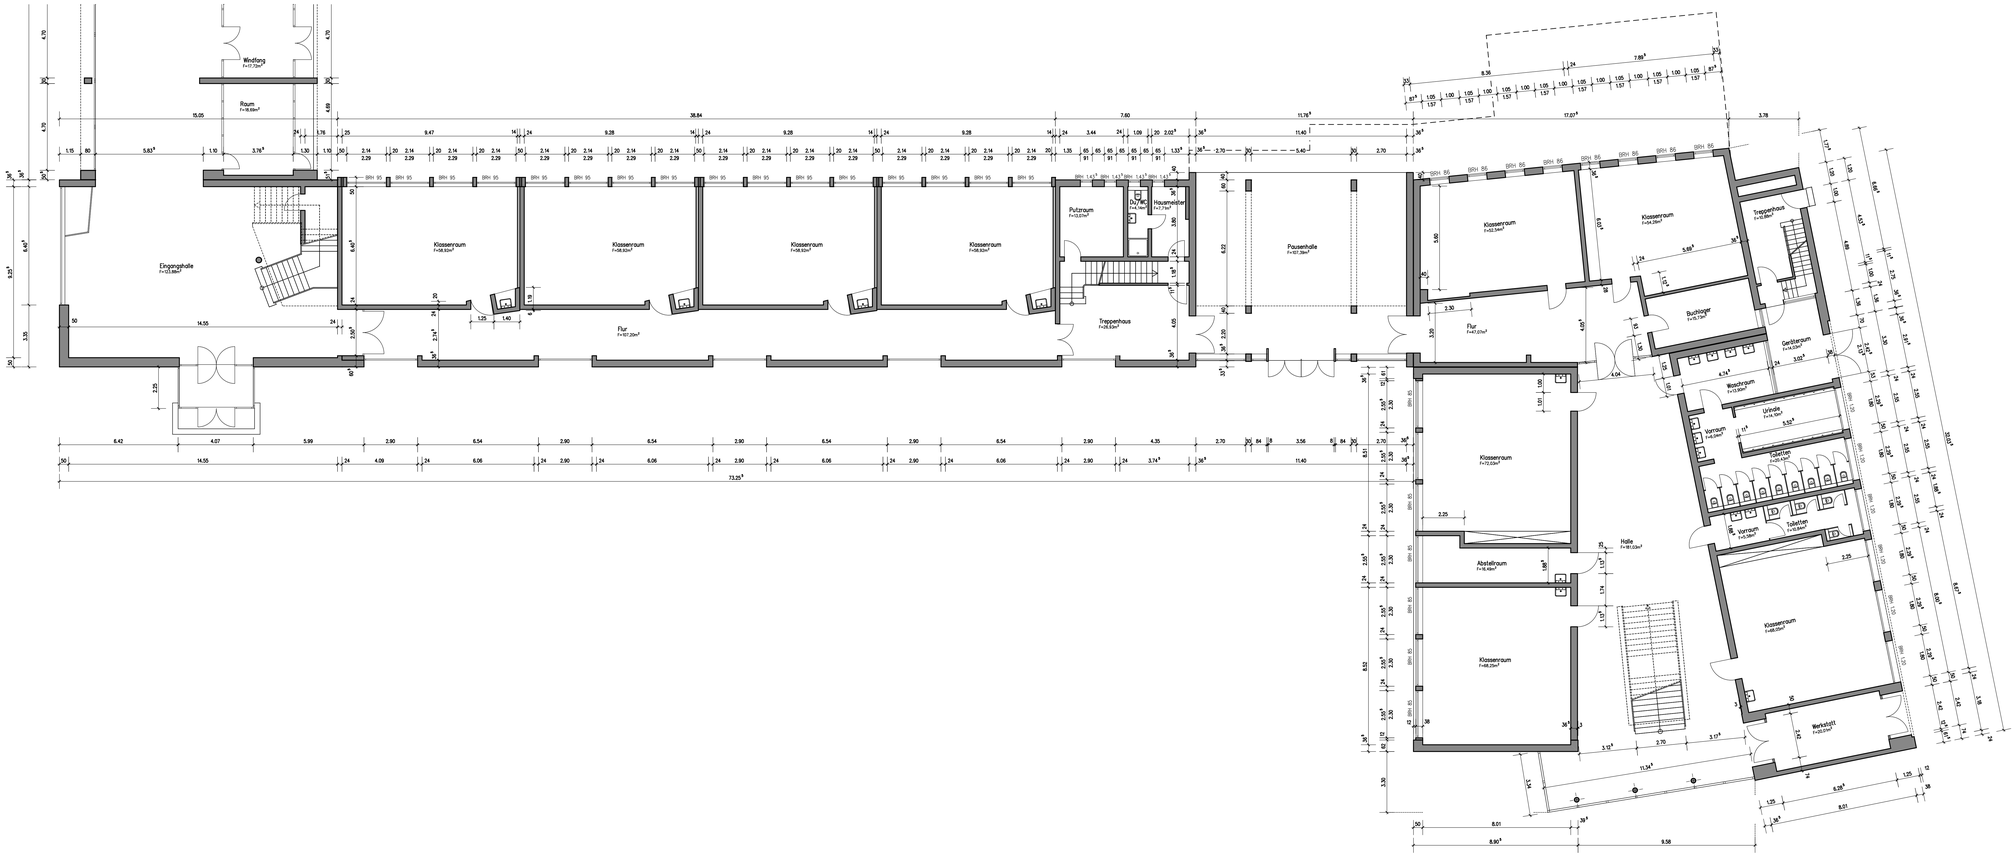

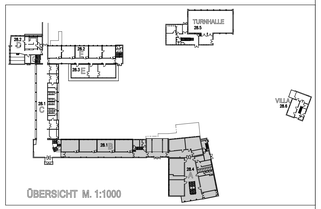

OBJEKT:

BESTANDSPLAN

GRUNDRISS ERDGESCHOSS
GEBÄUDE 28.4 + 28.1 - BLOCK A + B

DATUM:	GEZ.	MASSTAB
02.02.2012	BK	1:100

CAD ZEICHENBÜRO BIRGIT KLEIN
FRANZ-LISZT-STR. 9 - 66780 REHLINGEN-SIERSBURG
TEL.: 06836 - 93750 - FAX: 06836 - 93752
mail@buero-klein.de - www.buero-klein.de